


Legenda



kamera



kabel F/UTP kat.5e

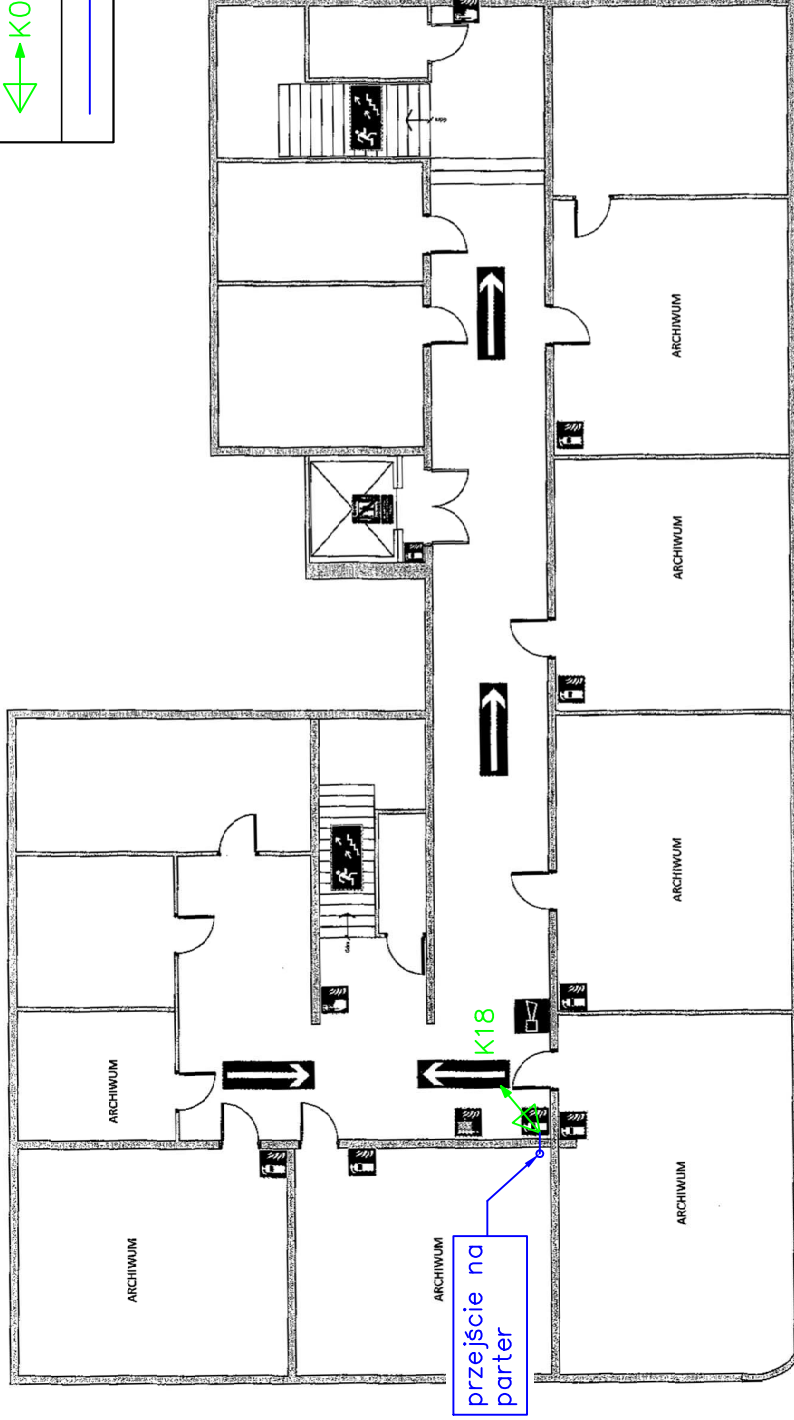

Inwestor

Izba Administracji Skarbowej w Opolu
ul. plk. Witolda Pileckiego 2, 45-331 Opole



Wykonawca

"BlueSoft" Sp. z o.o.
ul. Głogowska 37, 45-315 Opole



Nazwa zadania

Modernizacja systemu monitoringu w wybranych jednostkach Izby Administracji Skarbowej w Opolu

Adres obiektu

Urząd Skarbowy w Nysie, ul. Bolesława Krzywoustego 23, 48-300 Nysa

Stadium projektu

Branża
Branża teletechniczna

Tytuł rysunku

Rzuty kondygnacji - piwnica

Opracowujący

Damian Mirugała

Data

12.2023


Skala



-

Nr rys. - Arkusz

1-1/5

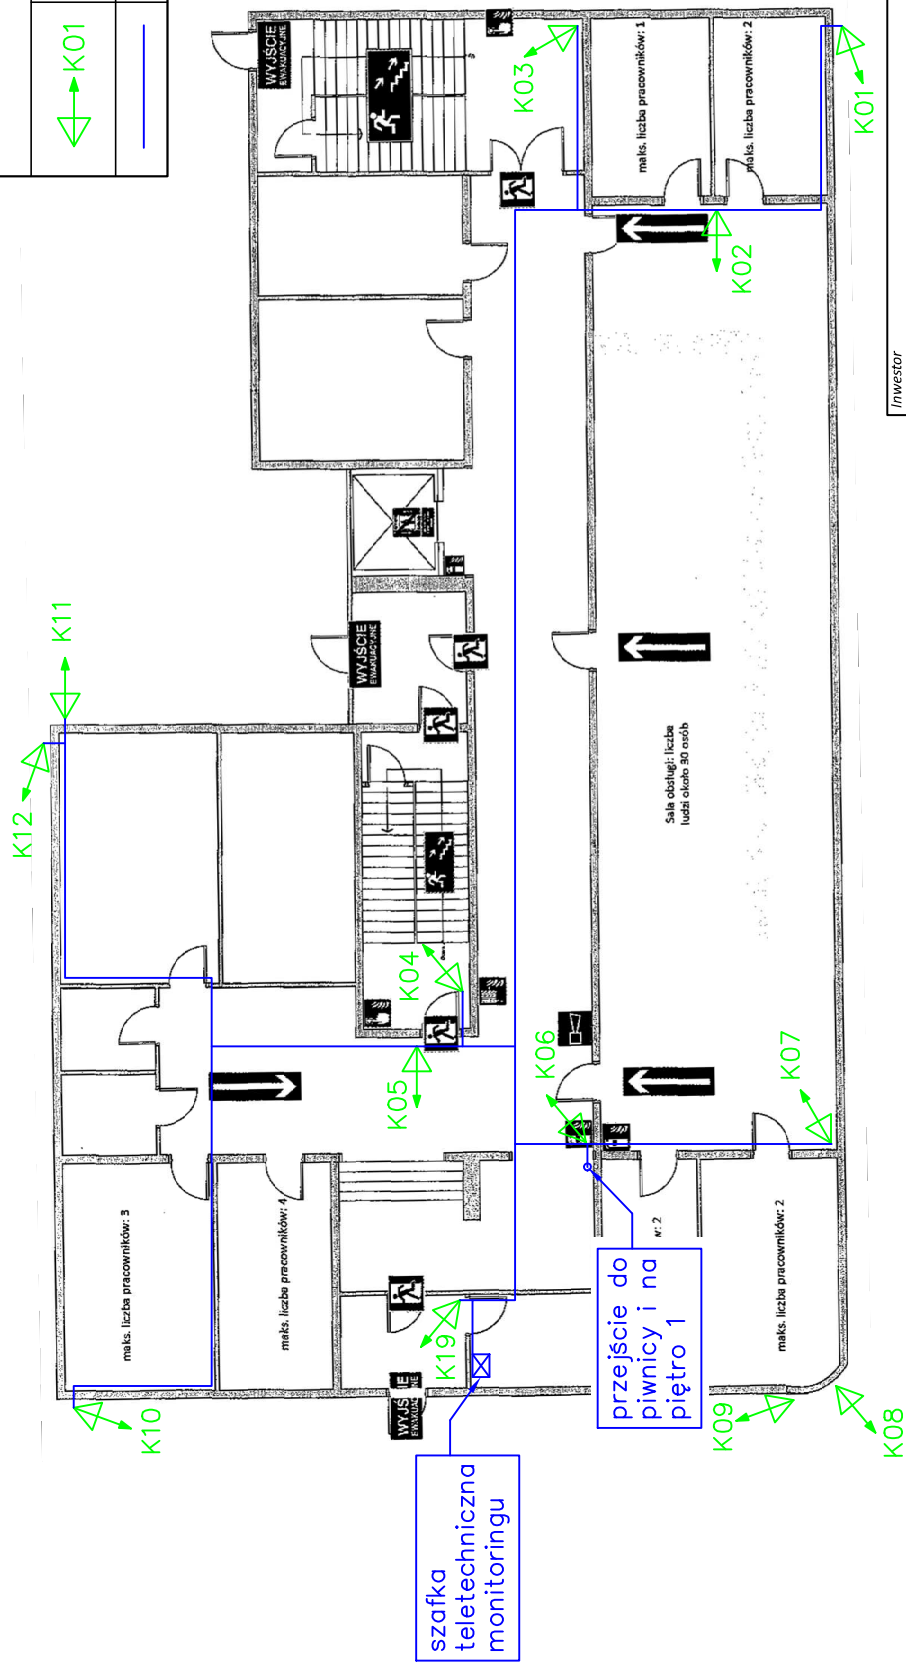Legenda	
	kamera
	kabel F/UTP kat.5e




	Investor Izba Administracji Skarbowej w Opolu ul. płk. Witolda Pileckiego 2, 45-331 Opole
	Wykonawca "BlueSoft" Sp. z o.o. ul. Głogowska 37, 45-315 Opole
Nazwa zadania Modernizacja systemu monitoringu w wybranych jednostkach Izby Administracji Skarbowej w Opolu	
Adres obiektu Urząd Skarbowy w Nysie, ul. Bolesława Krzywoustego 23, 48-300 Nysa	
Stadium projektu Dokumentacja powykonawcza	Branża Branża teletechniczna
Tytuł rysunku Rzuty kondygnacji - parter	
Opracujący Damian Mirugała	
Data 12.2023	Skala -
Nr rys. - Arkusz 1-2/5	

Legenda



kamera

kabel F/UTP kat.5e

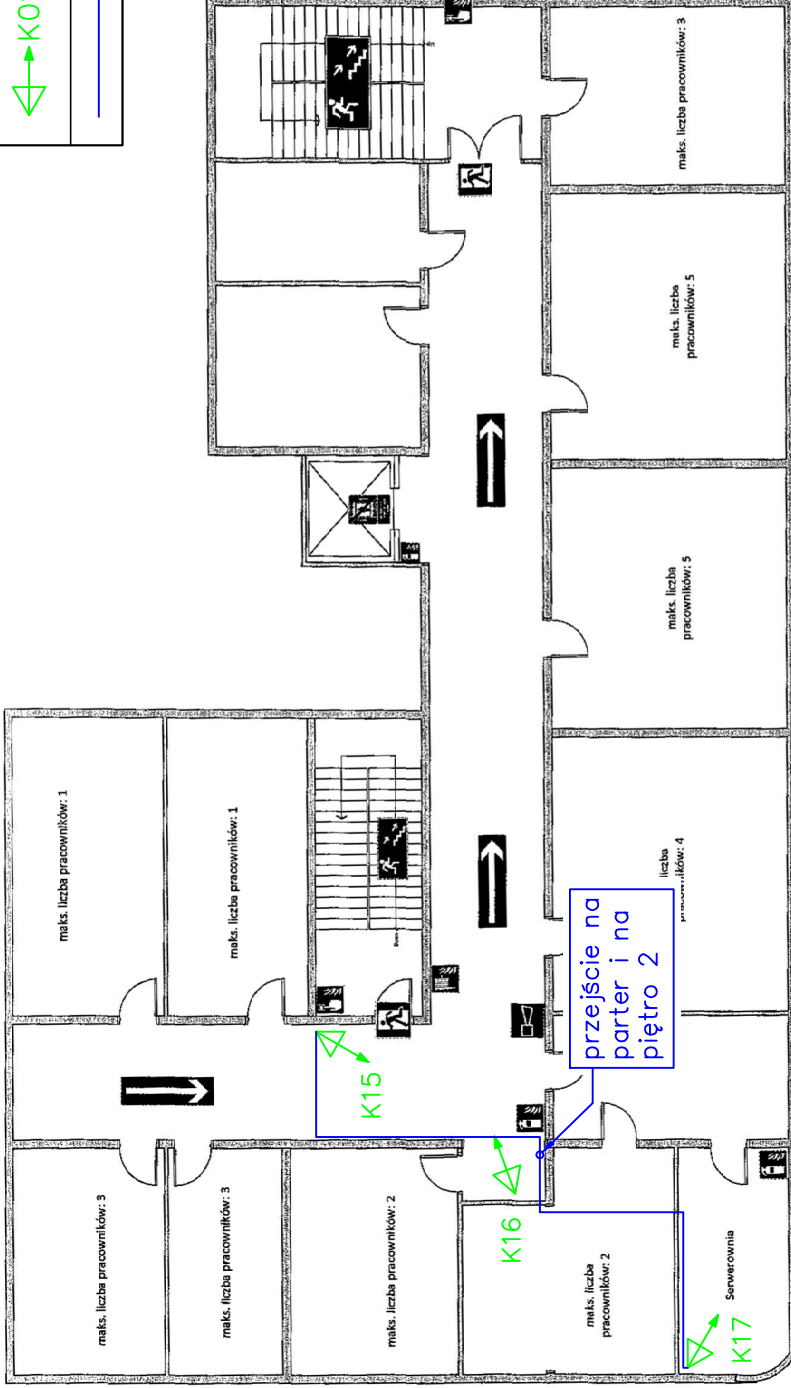

Investor

Izba Administracji Skarbowej w Opolu
ul. płk. Witolda Pileckiego 2, 45-331 Opole



Wykonawca

"BlueSoft" Sp. z o.o.
ul. Głogowska 37, 45-315 Opole

Nazwa zadania

Modernizacja systemu monitoringu w wybranych jednostkach Izby Administracji Skarbowej w Opolu

Adres obiektu

Urząd Skarbowy w Nysie, ul. Bolesława Krzywoustego 23, 48-300 Nysa

Stadium projektu

Branża
Branża teletechniczna

Tytuł rysunku

Rzuty kondygnacji - piętro 1

Opracowujący

Damian Mirugała

Data



12.2023


Skala



-

Nr rys. - Arkusz

1-3/5

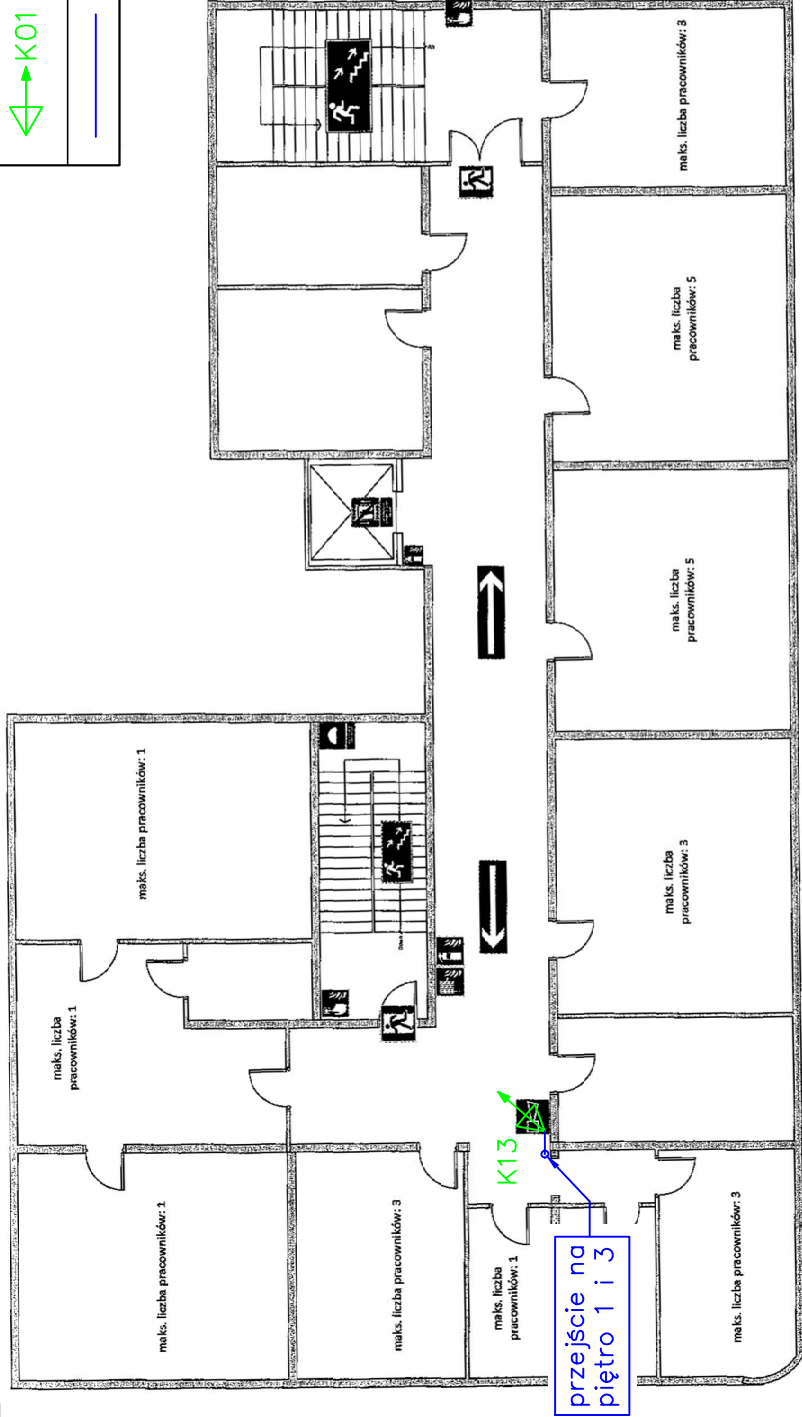Legenda	
	kamera
	kabel F/UTP kat.5e




	Inwestor Izba Administracji Skarbowej w Opolu ul. płk. Witolda Pileckiego 2, 45-331 Opole
	Wykonawca "BlueSoft" Sp. z o.o. ul. Głogowska 37, 45-315 Opole
Nazwa zadania Modernizacja systemu monitoringu w wybranych jednostkach Izby Administracji Skarbowej w Opolu	
Adres obiektu Urząd Skarbowy w Nysie, ul. Bolesława Krzywoustego 23, 48-300 Nysa	
Stadium projektu Dokumentacja powykonawcza	
 Branża Branża teletechniczna	
Tytuł rysunku Rzuty kondygnacji - piętro 2	
Opracowujący Damian Mirugała	
Data 12.2023	Skala -
Nr rys. - Arkusz 1-4/5	

Legenda



kamera

kabel F/UTP kat.5e

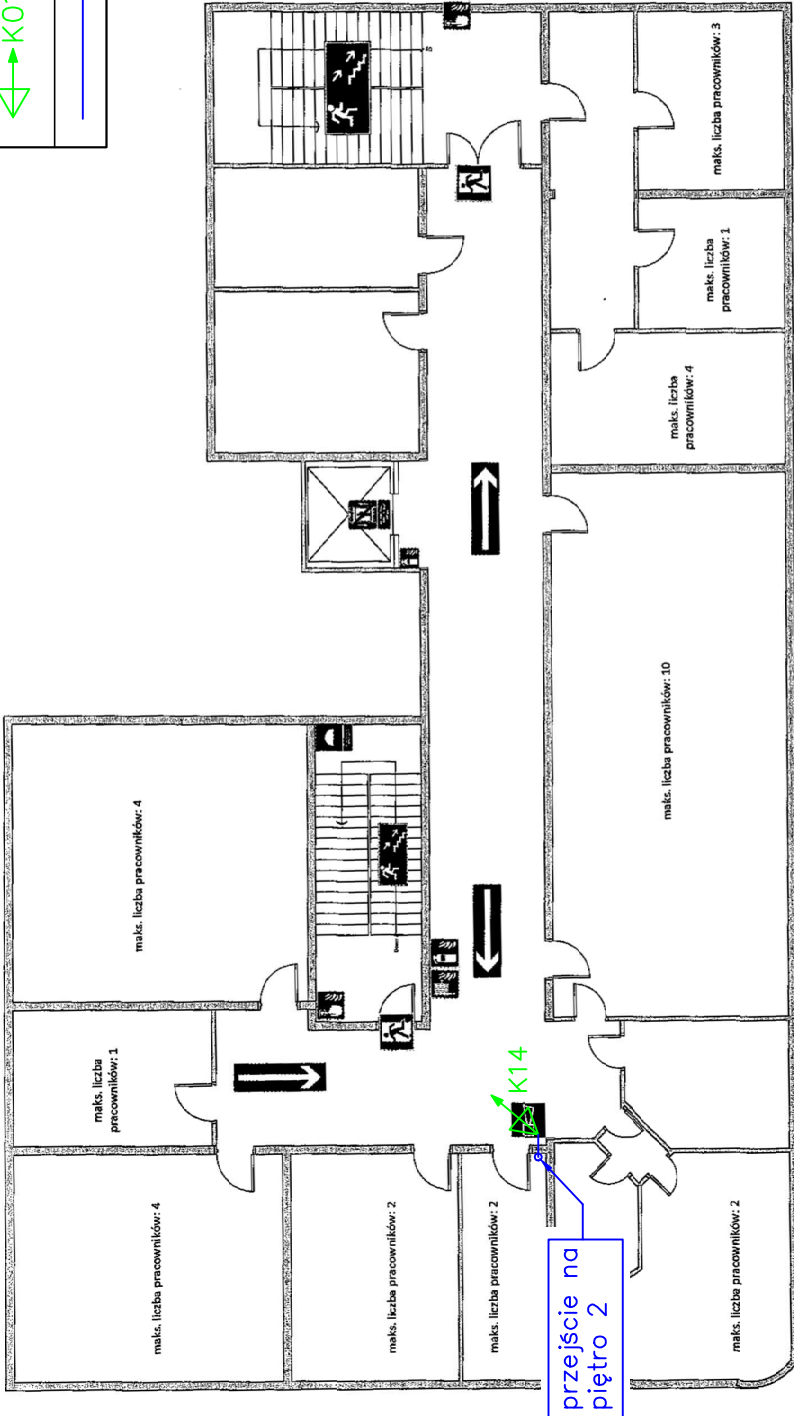

Investor
Izba Administracji Skarbowej w Opolu
ul. płk. Witolda Pileckiego 2, 45-331 Opole



Wykonawca
"BlueSoft" Sp. z o.o.
ul. Głogowska 37, 45-315 Opole



Nazwa zadania
Modernizacja systemu monitoringu w wybranych jednostkach Izby Administracji Skarbowej w Opolu

Adres obiektu
Urząd Skarbowy w Nysie, ul. Bolesława Krzywoustego 23, 48-300 Nysa

Stadium projektu
Dokumentacja powykonawcza

Branża
Branża teletechniczna

Tytuł rysunku
Rzuty kondygnacji - piętro 3

Opracowujący
Damian Mirugała

Data
12.2023

Skala
-

Nr rys. - Arkusz
1-5/5